

Inställd % öppen

- 1: 40%
- 2: 20%
- 3: 40%
- 4: 80%
- 5: 20%
- 6: 20%
- 7: 20%
- 8: 20%
- 9: 80%

BRF	ANS	ANSVAREN ANSÖR	SKALA	DATUM

STATUS RELATIONSHANDLING

PROJEKT

BRF. KNIVSTA

BESTÄLLARE

PROJEKTOR



VVS BOX 508 - Korf 36 • 109 61 201 80 HÄLSJÖ  
TELEFON 030-16 03 TELEFAX 030-21 09 81

UPPRAG NR	RITAD AV	HANDELAGGARE
AE	AE	AE

DATUM 2013-11-25

ANSVARIG AE

PLAN 1 o 2

VARME INSTALLATION


SKALA 1:50

NUMMER W-56.1-001


BRF

ORIGINALFORMAT: A3

PLAN 2

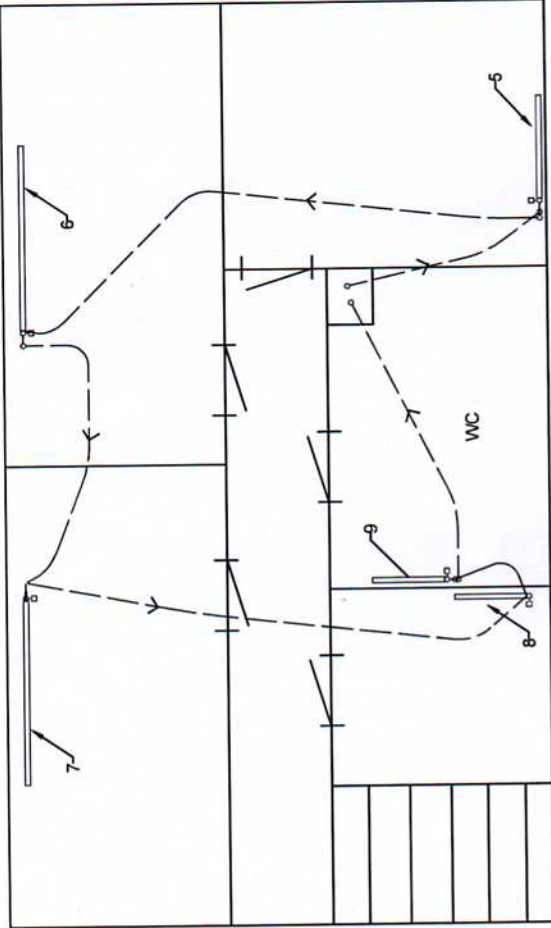

PLAN 1

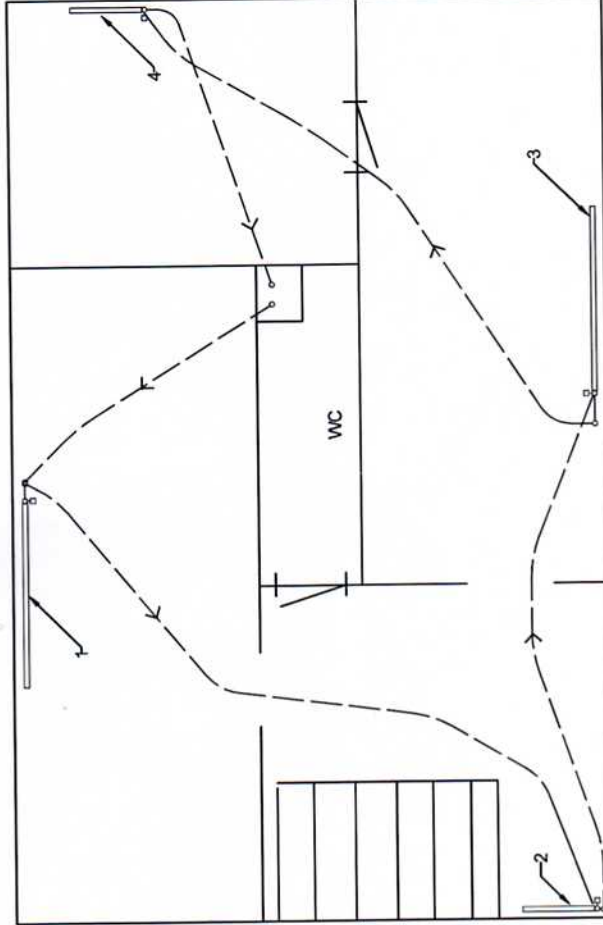

SKALA 1:50

